LEGENDA:

EXIST NADZEMNE VN VEDENIE
NOVE NADZEMNE VN VEDENIE
NOVE PODZEMNE NN VEDENIE
EXIST BETONOVY STLP VN
NOVA TRAFOSTANICA
EXIST. USEKOVY ODPINAC
NOVY ELEKTROMEROVY ROZVADZAC
EXIST VYSTRAZNA TABULKA
NOVA VYSTRAZNA TABULKA
NOVY VN ZVODIC PREPATIA
NOVY NN ZVODIC PREPATIA
NOVE UZEMNENIE

PROJEKT SKUTOČNÉHO VYHOTOVENIA

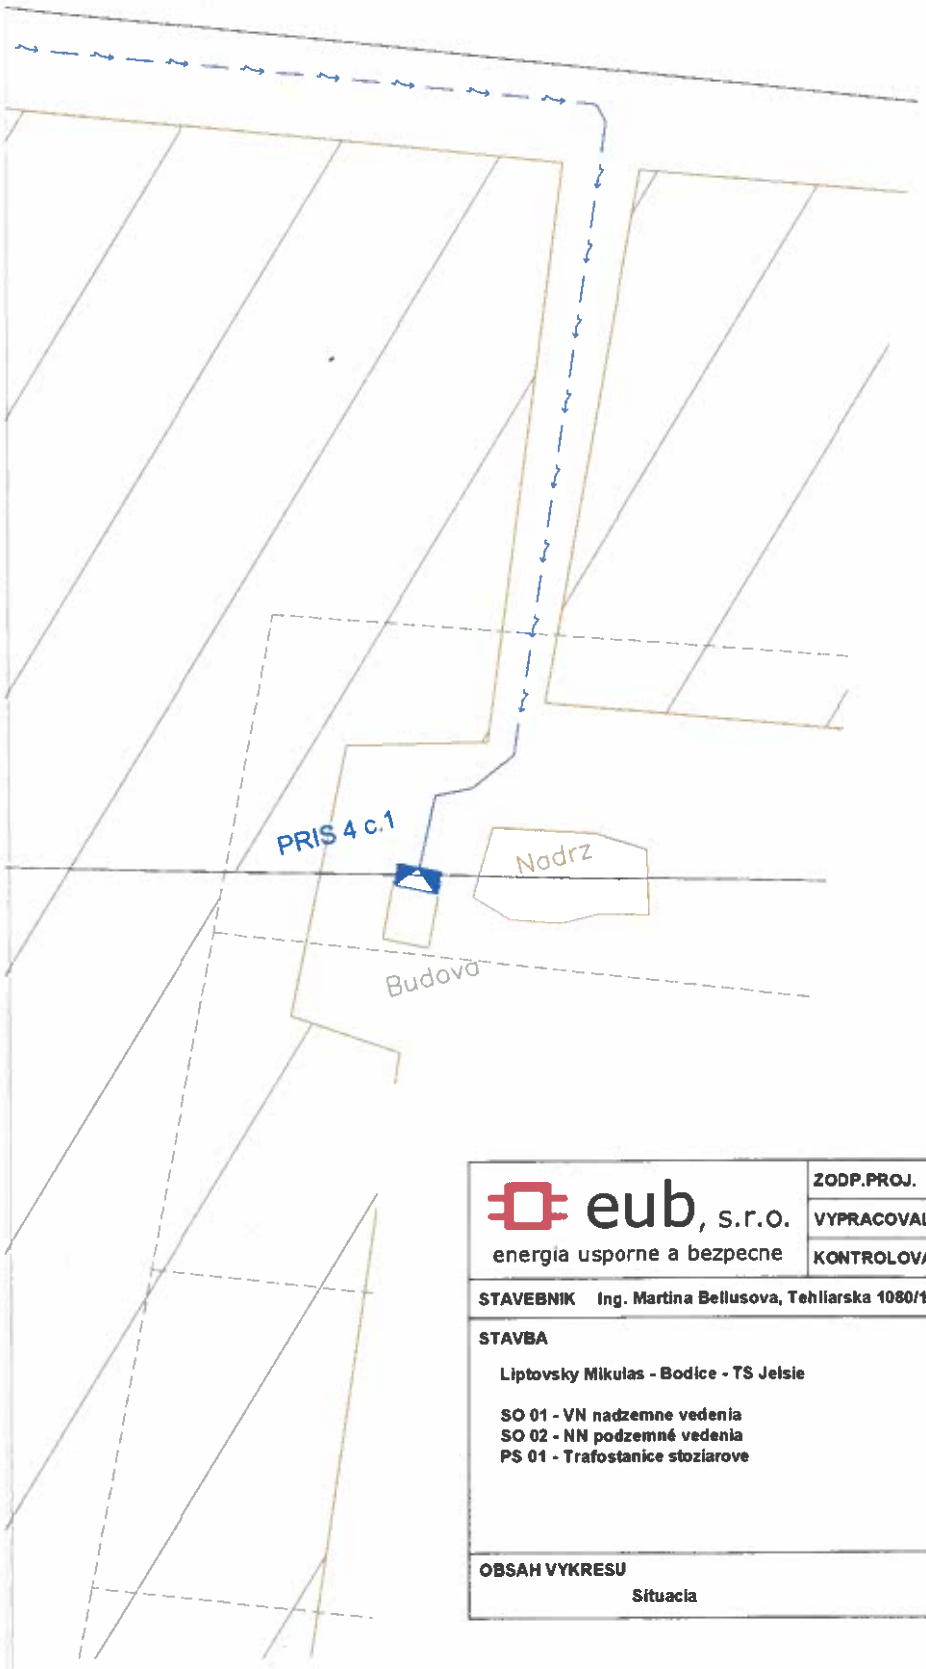

Ing. Tomáš SLOTKA stavbyvedúci SKSI Ev. č. 14600 Zväz Slovenské komory stavebných inžinierov

Pavol Kubáň Certifikát číslo: 017/2/2015 EZ - P - E1,A Elektrotechnik špecialista na projektovanie alebo konštruovanie vyhradených technických zariadení elektrických

eub, s.r.o. energia usporne a bezpecne	ZODP.PROJ.	Pavol Kuban	2
	VYPRACOVAL	Ing. Peter Kubek	
	KONTROLOVAL	Ing. Tomas Slotka	
STAVEBNIK	Ing. Martina Bellusova, Tehliarska 1080/15A, 031 05 Lipt. Mikulas		
STAVBA Liptovsky Mikulas - Bodice - TS Jelsie SO 01 - VN nadzemne vedenia SO 02 - NN podzemné vedenia PS 01 - Trafostanice stoziarove		DATUM	12/2025
		FORMAT	3xA3
		PROFESIA	EL
		STUPEN	DSRS
		MIERKA	1:500
		CISLO SW	-
OBSAH VYKRESU Situacia			CISLO VYKRESU 2